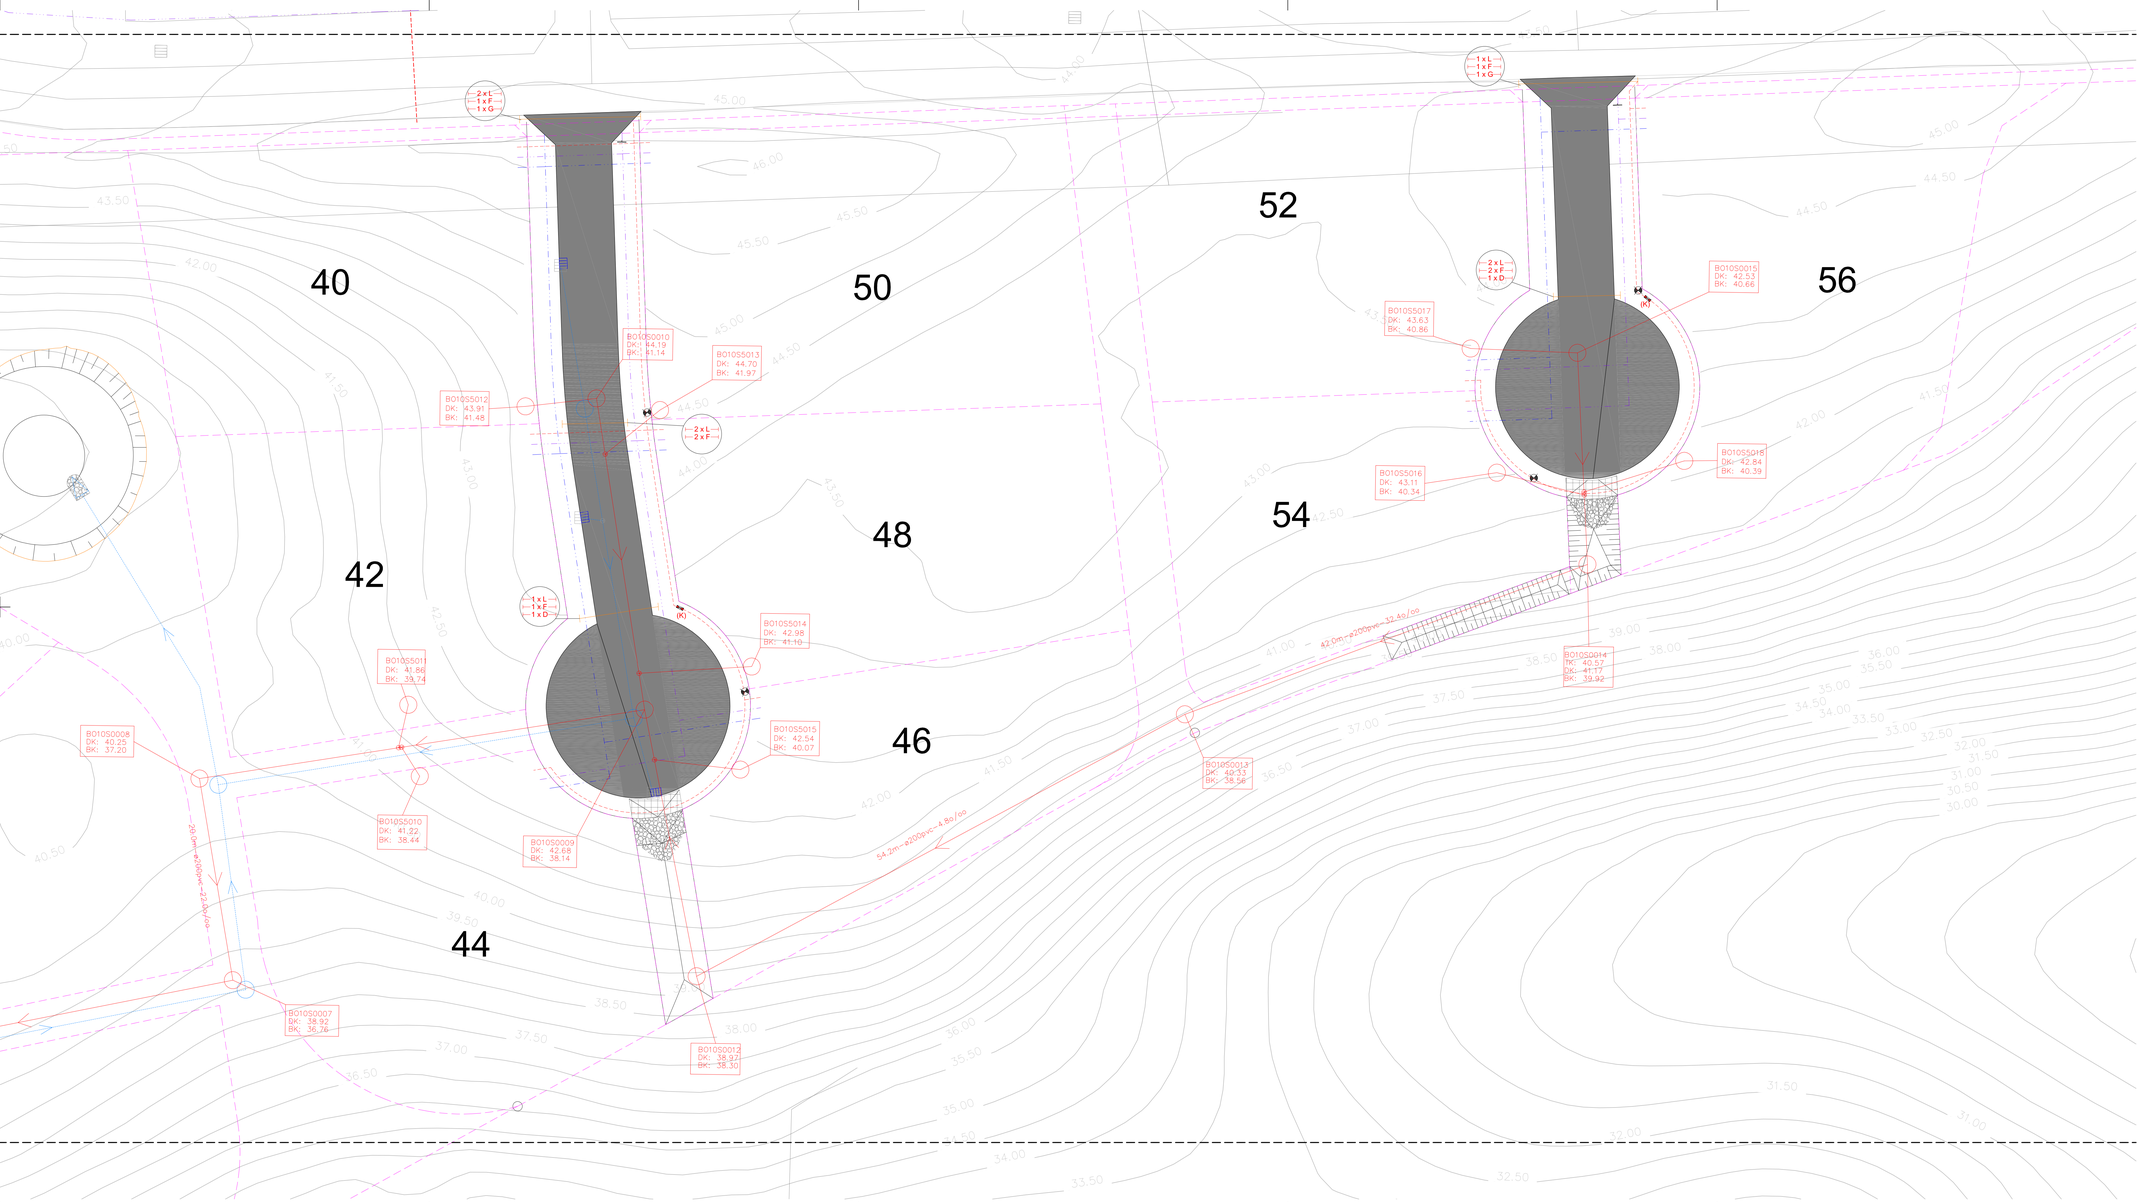

Tegn. nr.: Rev.:
T(X)1.21

NOTER

Eksist. ledninger

Affaldsledning	- Aquadjurs A/S
Affaldsledning	- Aquadjurs A/S
Tele	- TDC, Stofa, Fibia
Elkabel 0.4kV	- Konstant Net
Elkabel 15kV	- Konstant Net
Vand	- Boesum Bakker Vandværk
Vand	- Fonden Djurs Vand
Fjernvarme	- Ebeltoft Fjernvarmeværk
Skel	

Belysningsmast

Kabelskab: (K)Konstant

L V.U. rød - Lavspænding (Konstant)
F V.U. rød - Fiber (Fibia)
D V.U. orange - Disponibelt rør
G V.U. rød - Gadelys

N

Rev.:	Rev. omfatter:	Init.:	Dato:

Syddjurs Kommune

AquaDjurs A/S

Sags nr.: 46.570

Byggemodning, Lokalplan 377, Ebeltoft

Som udført

Emne: Koordinerende ledningsplan
Etape 3

Tegn. nr.: T(X)1.21 Rev.

Målc: 1:200
Format: 594x1260

Initialer: JOL
Dato: 2026.11.06

KS-initialer: ML
KS-dato: 2026.11.06

Ingeniørfirmaet
VIGGO MADSEN A/S
Ceresbyen 75, 4. sal
8000 Aarhus C
Tlf: 86 27 39 44
Mail: vm@vming.dk
www.viggo-madsen.dk